

これは図面に記録されている内容を証明した書面である。
令和7年11月11日 高知地方法律局四万十支局

登記官

田鍋宏明




654118

建 物 図 面

1/2

家屋番号	430番72 58番
建物の所在	土佐清水市中央町 430番72 58番地 59番地

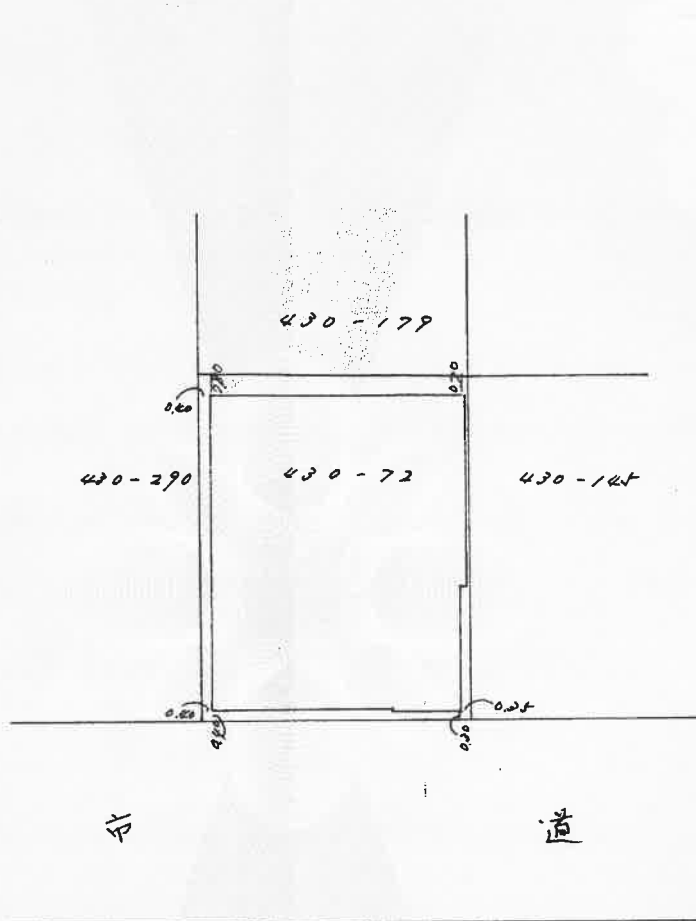

昭和50年2月7日	作成年月日
作成者	
申請人	

縮 尺 $\frac{1}{300}$



高知県土地家屋調査士会

平成
昭和50年2月7日登記
№ 04707

これは図面に記録されている内容を証明した書面である。
令和7年11月11日 高知地方法律局四万十支局

登記官

田鍋宏明



654119

家屋番号

~~420番~~ 7258番

建物の所在

土佐清水市中央町 ~~420番地~~ 72 ^{58番地・59番地}

各階平面図


2/2

昭和50年2月7日
作製年月日

作製者

申請人

1階平面図

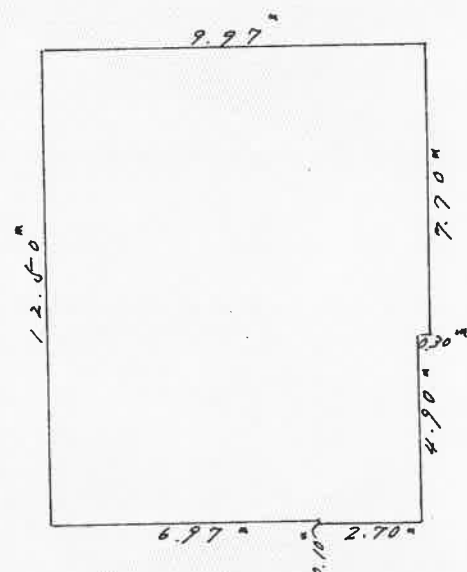


求積

$$\begin{aligned} 9.97 \times 7.70 &= 76.769 \\ 9.67 \times 4.80 &= 46.416 \\ 2.70 \times 0.10 &= 0.270 \\ \hline \text{計} &123.455 \end{aligned}$$

床面積 123.45^{m²}

2階・3階平面図
(各階同型)

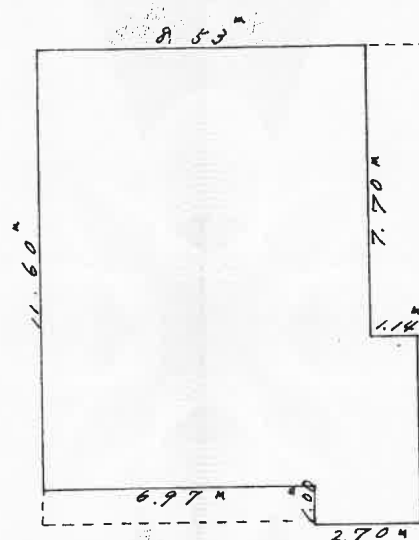


求積

$$\begin{aligned} 8.53 \times 7.70 &= 65.681 \\ 9.67 \times 3.90 &= 37.713 \\ 2.70 \times 1.00 &= 2.700 \\ \hline \text{計} &106.094 \end{aligned}$$

2階・3階共通床面積 106.09^{m²}

4階平面図

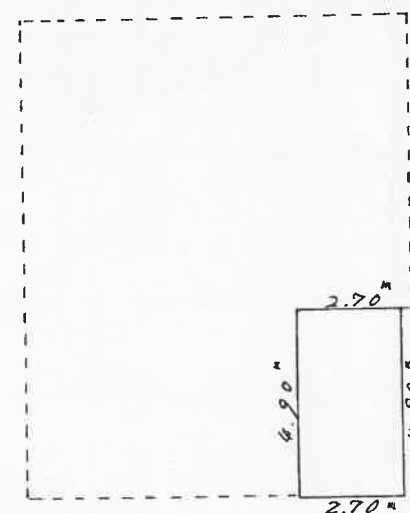

求積

$$2.70 \times 4.90 = 13.23$$

床面積 13.23^{m²}

縮尺

1/200